


Füllen der Anlage mit Heizungswasser entspr. ÖNORM H5195  
Meßnippel nach ÖNORM H5142 bzw. H5021  
Meßstellen nach ÖNORM H5024

#### Legende:

- Heizungs Vorlaufleitung
  - Heizungs Vorlaufleitung
  - Sanitär Kaltwasserleitung
  - Sanitär Warmwasserleitung
  - Sanitär Zirkulationsleitung
  - Messleitung
  - Regelungsleitung
  - Kugelhahn Fabr.:
  - Absperrventil Fabr.:
  - Motorventil Fabr.:
  - Absperrklappe Fabr.:
  - Motorabsperklappe Fabr.:
  - Reguliertventil Fabr.:
  - Differenzdruckreguliertventil Fabr.:
  - Schmutzfänger Fabr.:
  - Rückschlagklappe Fabr.:
  - Kompensator Fabr.:
  - Lösbar Verbindung
  - Pumpe variabel Fabr.:
  - Pumpe starr Fabr.:
  - Wärmemengenzähler Fabr.:
- Rohrbündelwärmetauscher Fabr.:
  - Plattenwärmetauscher Fabr.:
  - Wärmeabgabe mit Heizfläche (z.B. Radiatoren, Konvektoren)
  - Heizregister Fabr.:
  - Ausdehnungsautomat Fabr.:
  - Ausdehnungsgefäß Fabr.:
  - Verteiler
  - Manometer Fabr.:
  - Thermometer Fabr.:
  - Sicherheitsventil Fabr.:
  - Sifon
  - Entleerung
  - Messnippel
  - Differenzdruckgeber
  - Passstück WMZ
  - Strangentlüftung
  - Außenfühler Fabr.:
- Zähler Neu
  - Zähler Nr.

<b>HOCH ZWEI</b>	<b>Viertel Zwei Bürohochhaus Hoch Zwei</b>	Viertel Zwei EntwicklungsGmbH & Co.PlusZwei KG BAUHERR IC Projektentwicklung GmbH Zirkusgasse 17, 1020 Wien ARCHITEKT henke und schreck Architekten Neubaugasse 2/6, 1070 Wien	<b>1.B1</b> GEBIET PROJEKT
------------------	--	--	----------------------------------

#### FUNKTIONSSSCHEMA HEIZUNG 1B1-HHZ-9MT4-001

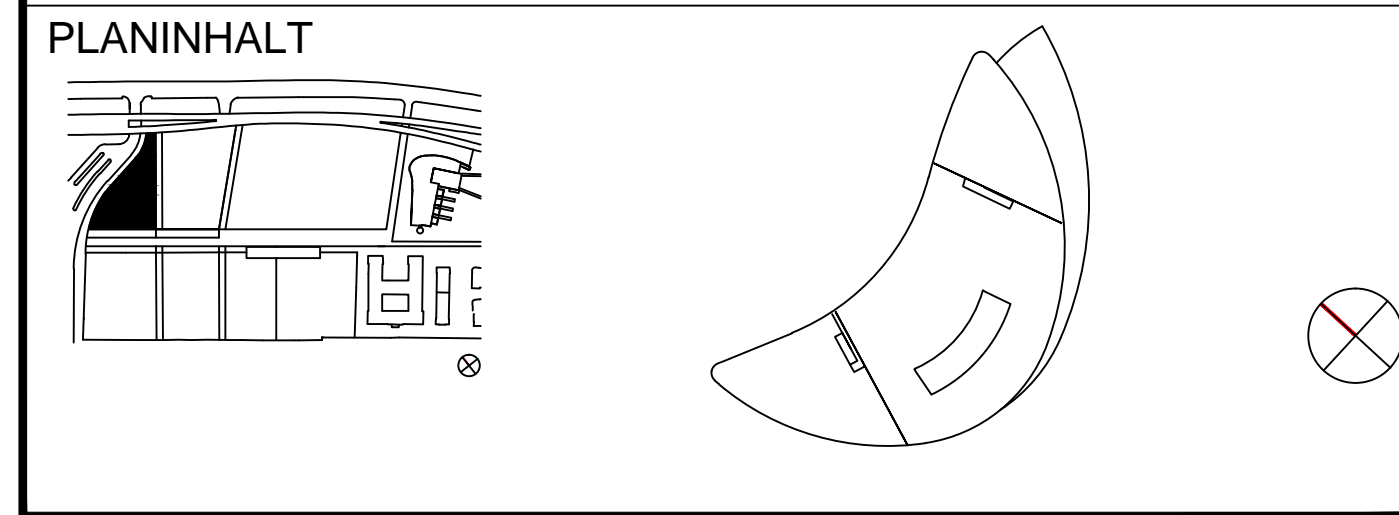


INDEX	DATUM	ARCH	BH	TG	STAT	HKLS	ETFT	PROJL	BETREIB
05	13.08.2008	Link							
04	13.02.2008	Beit							
03	18.12.2007	Beit							
02	07.12.2007	Beit							
01	23.11.2007	Beit							
INDEX	DATUM	GEZ	ÄNDERUNG						
-									

ERGÄNZENDE PLÄNE

<b>Dipl.Ing Anton Hofstätter GmbH</b> Wienerstraße 10, 8020 Graz Tel.: 0316715655-0 Fax: 0316715655-44 email: office@heiz-hofstaetter.at	<b>Klima - Lüftung Heizung - Sanitär Kältetechnik</b>	<b>heiz-hofstätter</b>
PLANVERFASSTER	04.05.2007 Hutter	04.05.2007 Hutter
FUNKTIONSSSCHEMA HEIZUNG Hoch Zwei	o.m.	A0+
Bestandsplan	INTERNE PLANNUMMER	INTERNE PLANNUMMER
IM PORTAL ZUR FREIGABE	1B1 - HHZ - 9MT4 - MG - A05 - HHZ - 001	IM PORTAL ZUR FREIGABE

<b>HOCH ZWEI</b>	<b>Viertel Zwei Bürohochhaus Hoch Zwei</b>	Viertel Zwei EntwicklungsGmbH & Co.PlusZwei KG BAUHERR IC Projektentwicklung GmbH Zirkusgasse 17, 1020 Wien ARCHITEKT henke und schreck Architekten Neubaugasse 2/6, 1070 Wien	<b>1.B1</b> GEBIET PROJEKT
------------------	--	--	----------------------------------

#### Strangschema Heizung

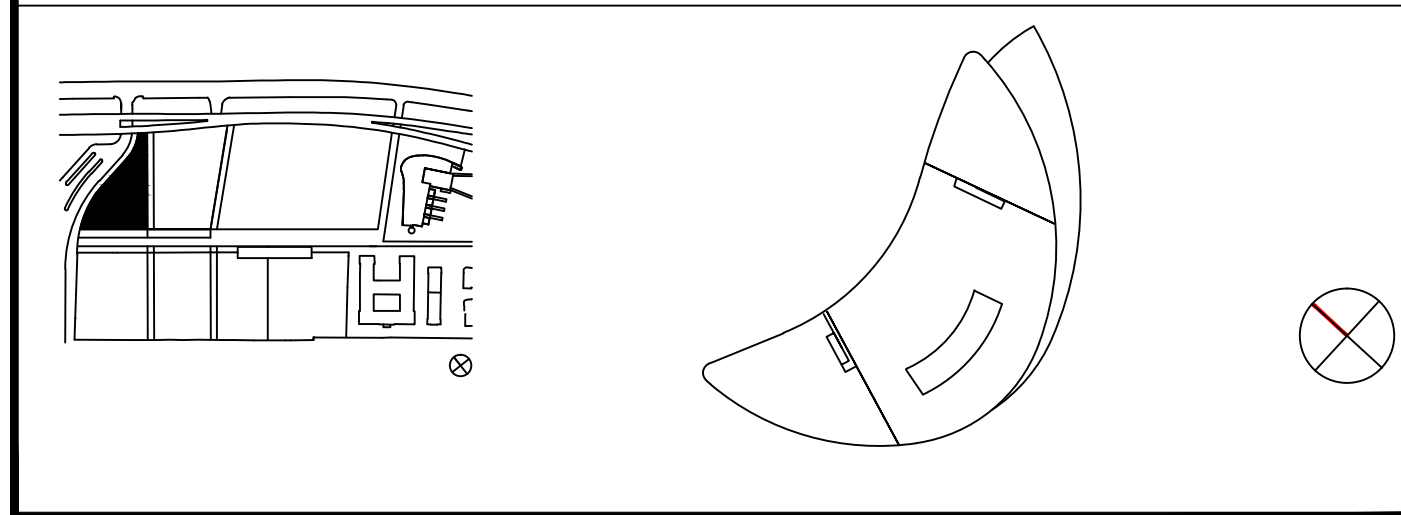

INDEX	DATUM	ARCH	BH	TG	STAT	HKLS	ETFT	PROJL	BETREIB
05	13.08.2008	Link							
04	13.02.2008	Beit							
03	18.12.2007	Beit							
02	07.12.2007	Beit							
01	23.11.2007	Beit							
INDEX	DATUM	GEZ	ÄNDERUNG						
-									

ERGÄNZENDE PLÄNE

<b>Dipl.Ing Anton Hofstätter GmbH</b> Wienerstraße 10, 8020 Graz Tel.: 0316715655-0 Fax: 0316715655-44 email: office@heiz-hofstaetter.at	<b>Klima - Lüftung Heizung - Sanitär Kältetechnik</b>	<b>heiz-hofstätter</b>
PLANVERFASSTER	04.05.2007 Hutter	04.05.2007 Hutter
FUNKTIONSSSCHEMA HEIZUNG Hoch Zwei	o.m.	A0+
Bestandsplan / Zählermanagement	INTERNE PLANNUMMER	INTERNE PLANNUMMER
IM PORTAL ZUR FREIGABE	1B1 - HHZ - 9MT4 - MG - A05 - HHZ - 001	IM PORTAL ZUR FREIGABE